


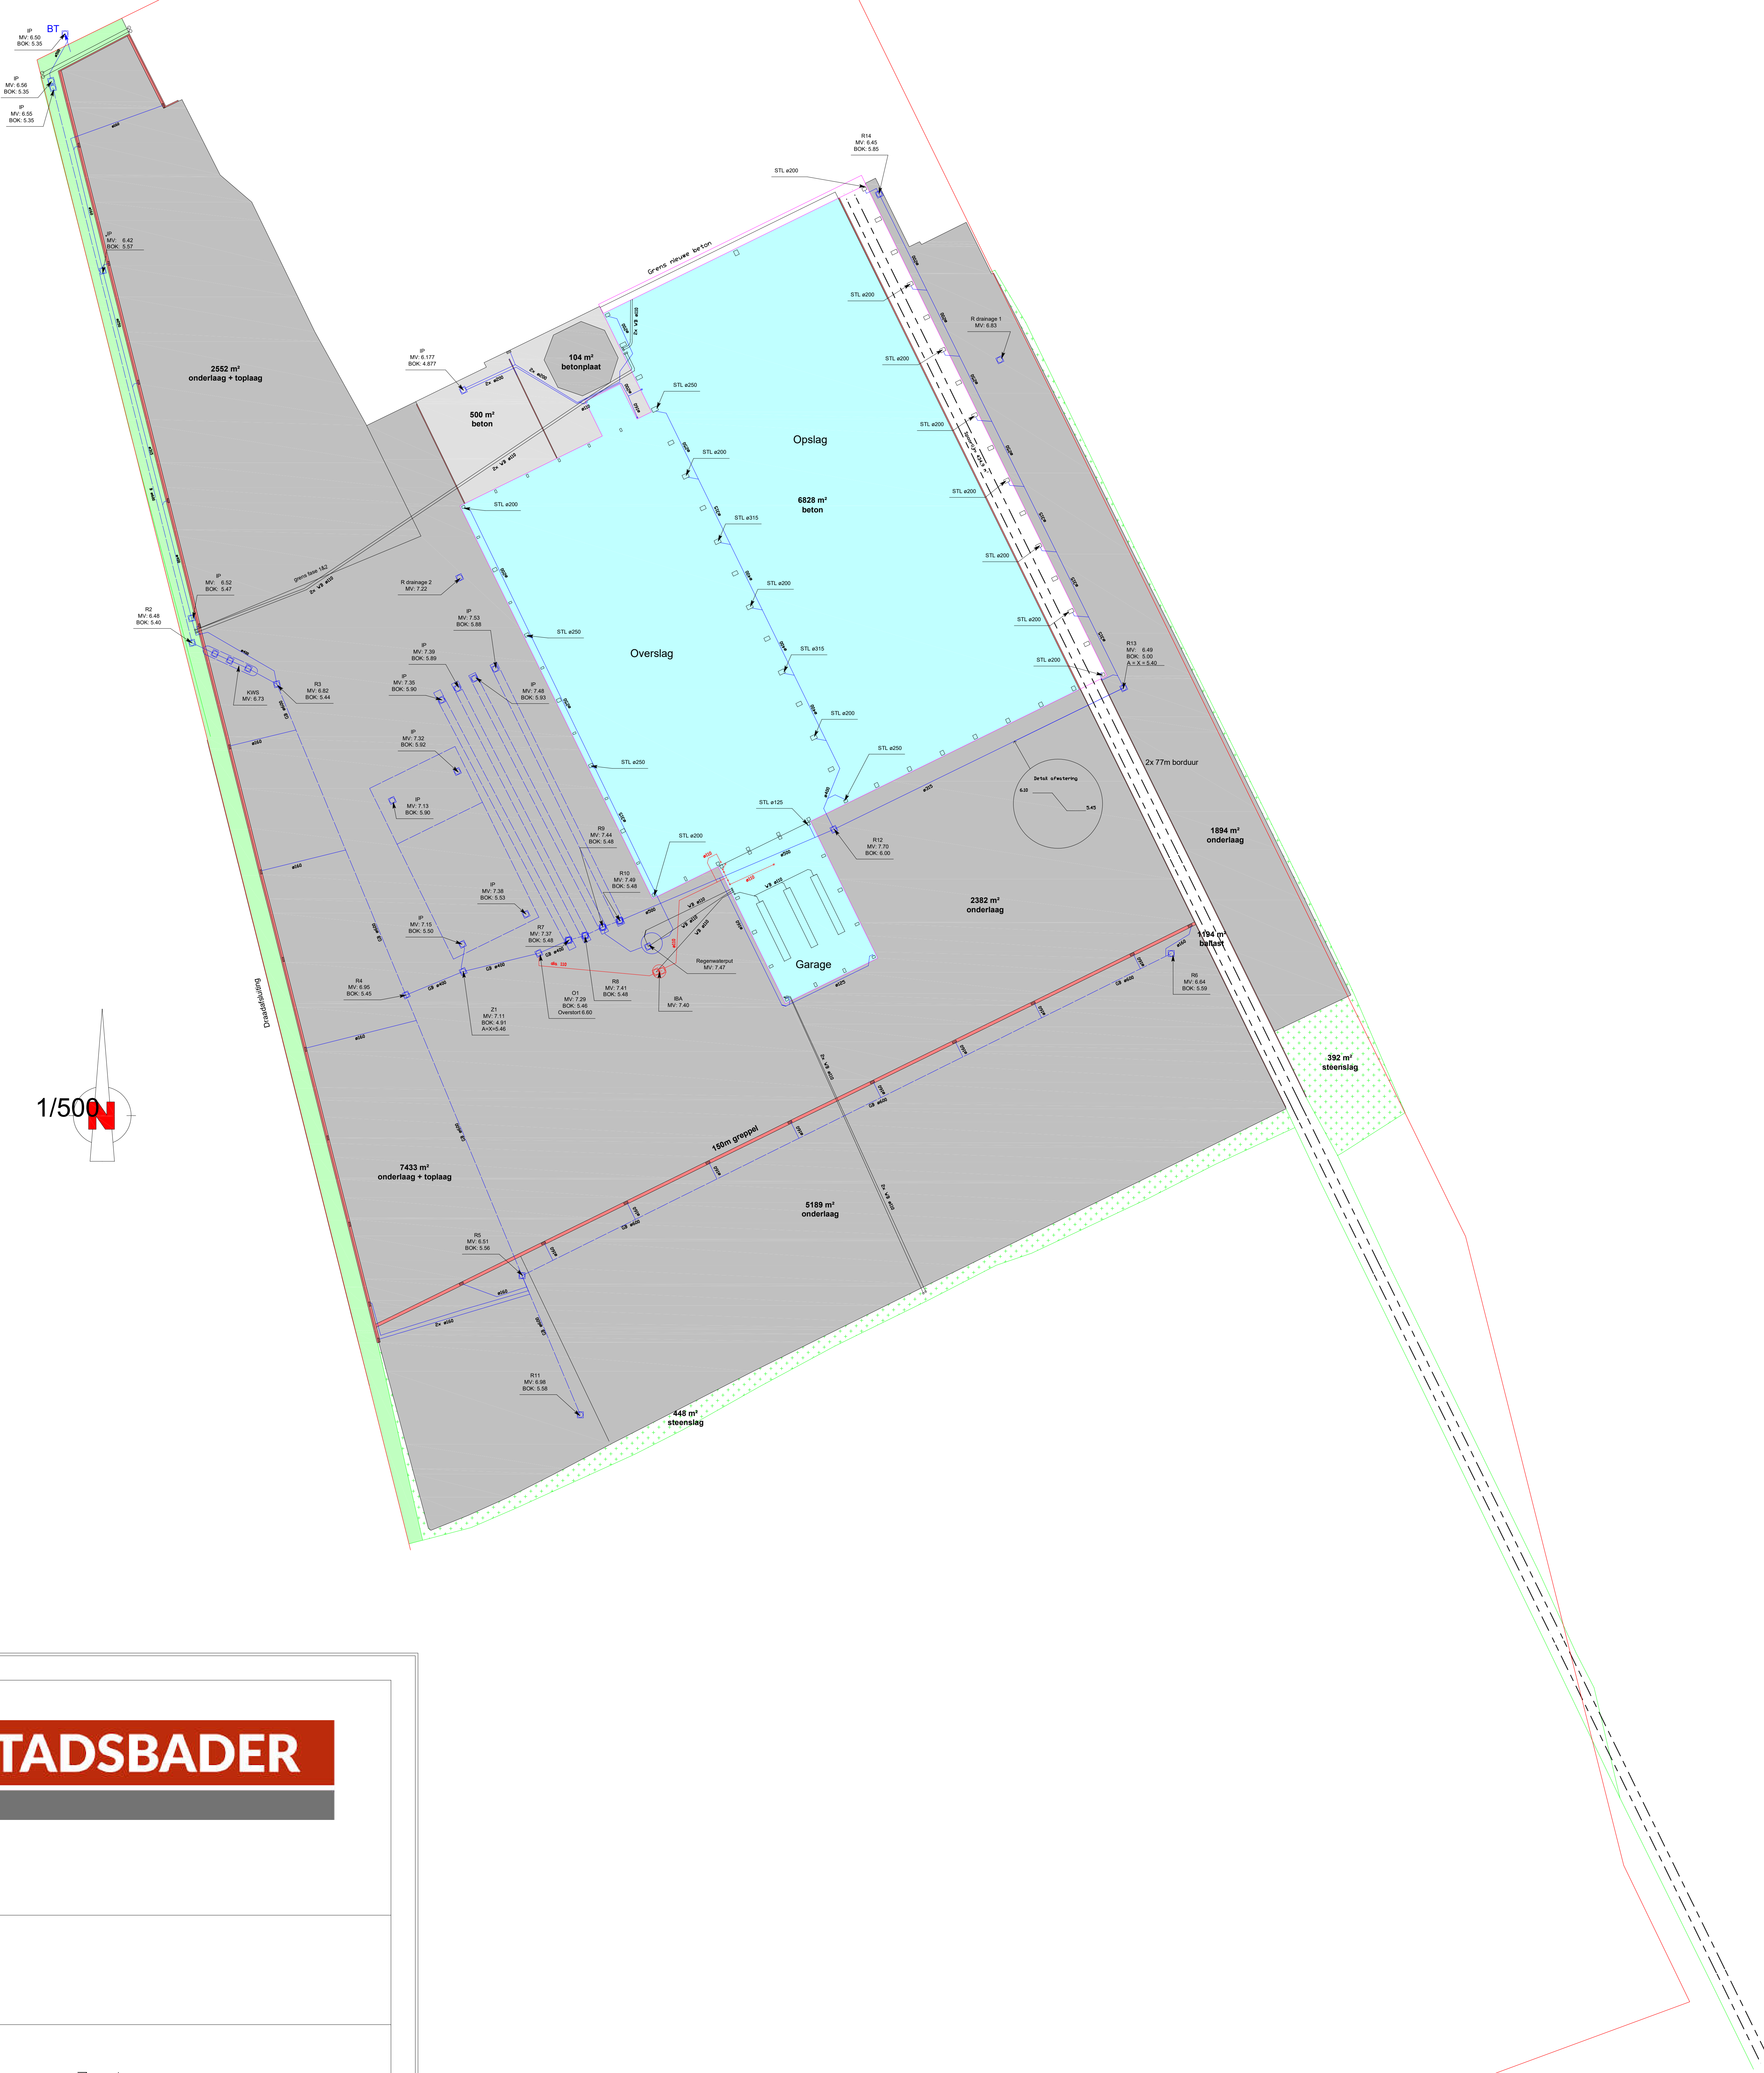

STADSBADER

Bouwheer:

Bouwplaats:

Zeebrugge

Plan:

Asbuiltpjan

Onderwerp:

NDQ

Planinhoud:

Onderwerp:	Index:	Datum:	Omschrijving:
1	A		
2	B		
3	C		
4	D		
5	E		

Getekend door:
Rinckhout Arne

Datum:
09/11/22

Schaal:
1/200