

Rood gearceerd = Beton. tussen 40 - 50 cm dik
 min 25 cm beton en 20 fundering.
 gedeeltelijk aanwezig

Blaauw gearceerd.
 opvangbekken.


Regenwater-opvangbekken.

± van 60 cm
 tot 2 m diep.

Regenwater opvang
 screen.

8 op 10 m.
 en 4 m diep


LIGGINGSPLAN
 kadastraal

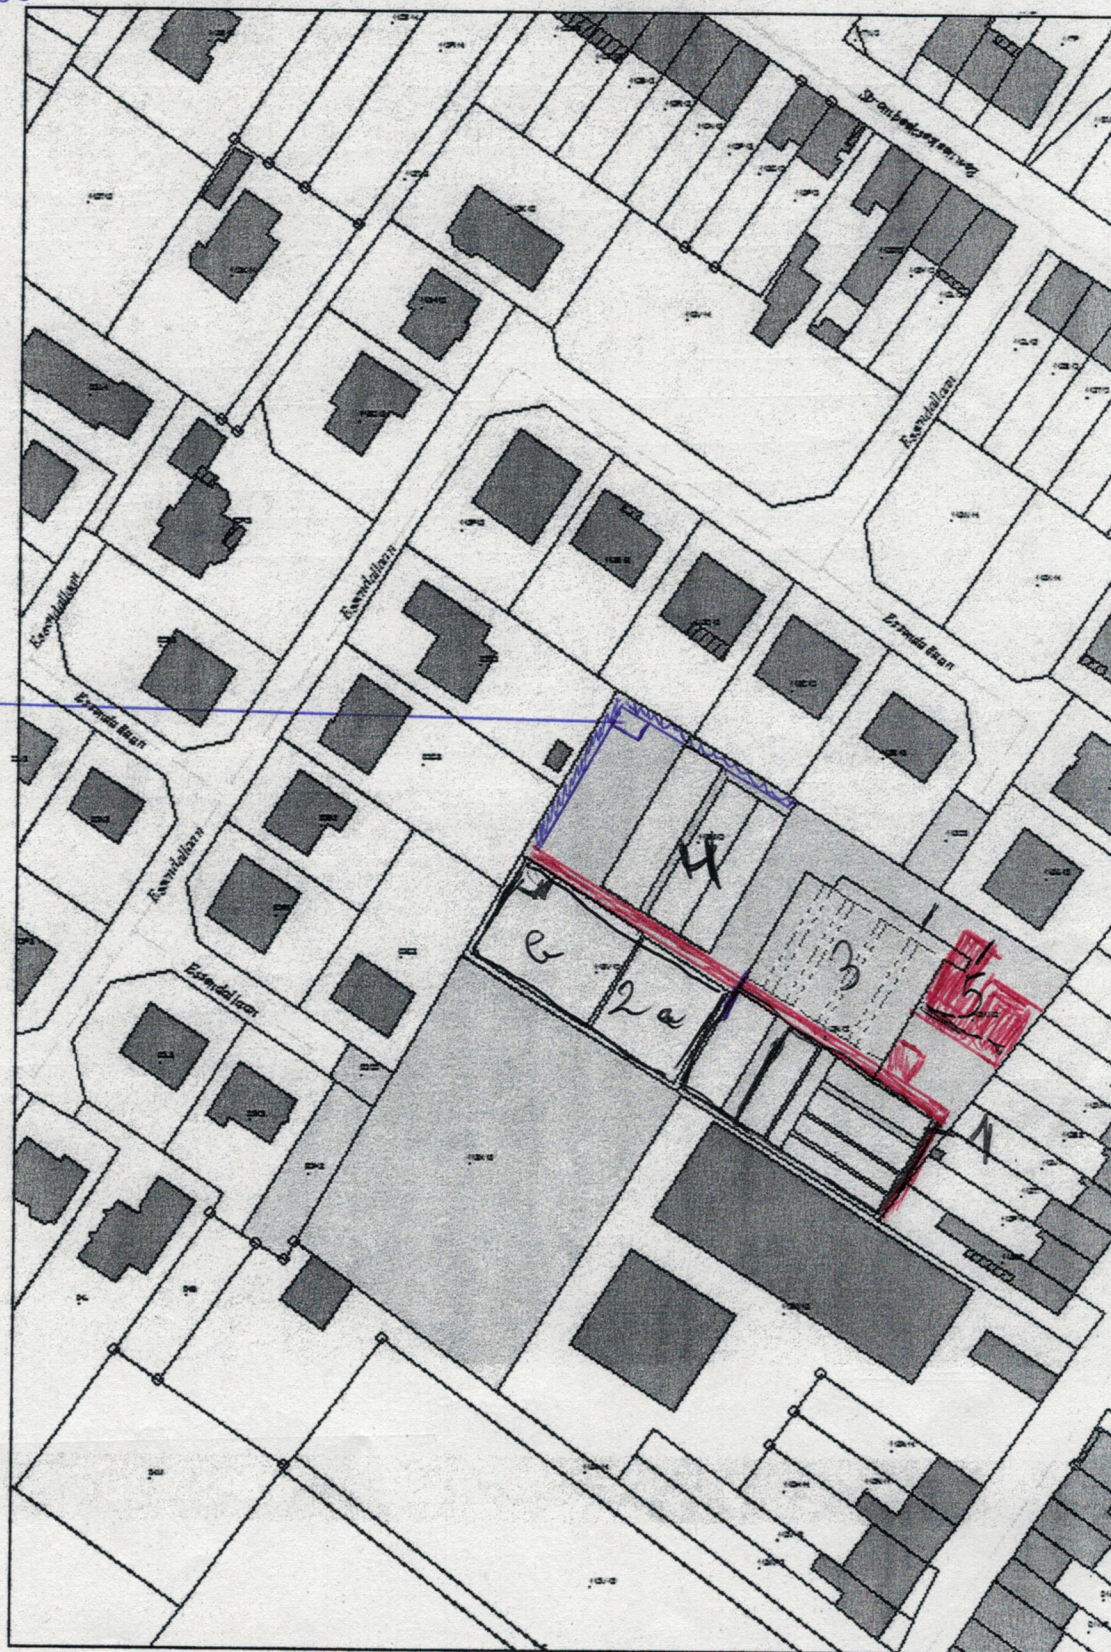

project 'verlengde ESSE

1^{ste} afdeling sectie A nummers 92/02, 92 H3, 115 X15, 115 V12, 115 N12, 115 M

LIGGINGSPLAN kadastraal

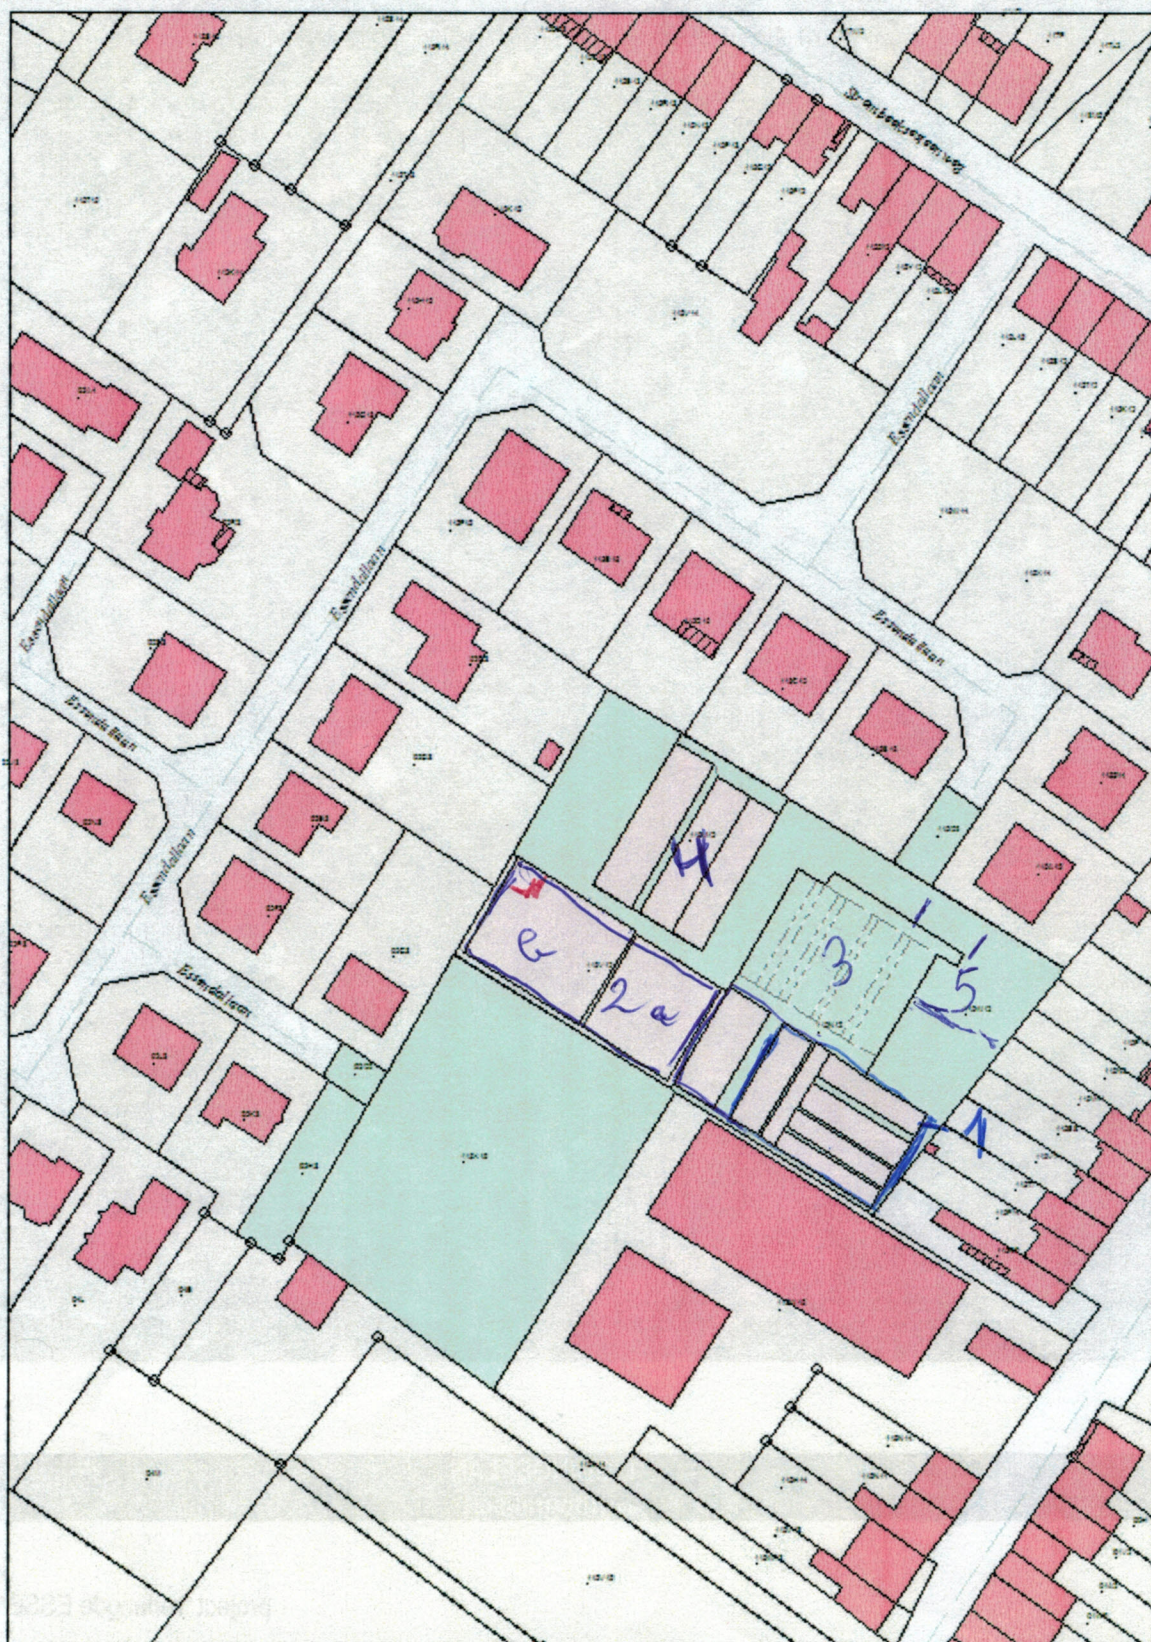

verkaveling
project 'verlengde ESSENDALLAAN
schaal : 1/1000

1^{ste} afdeling sectie A nummers 92/02, 92 H3, 115 X15, 115 V12, 115 N12, 115 M12 & 115/02



© Geoloket


LIGGINGSPLAN
orthografisch

verkaveling
project 'verlengde ESSENDALLAAN'




1 Blokh-serren

1,5 m diep

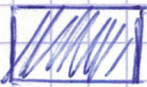


Waterputten

uitgegraven
loop paden

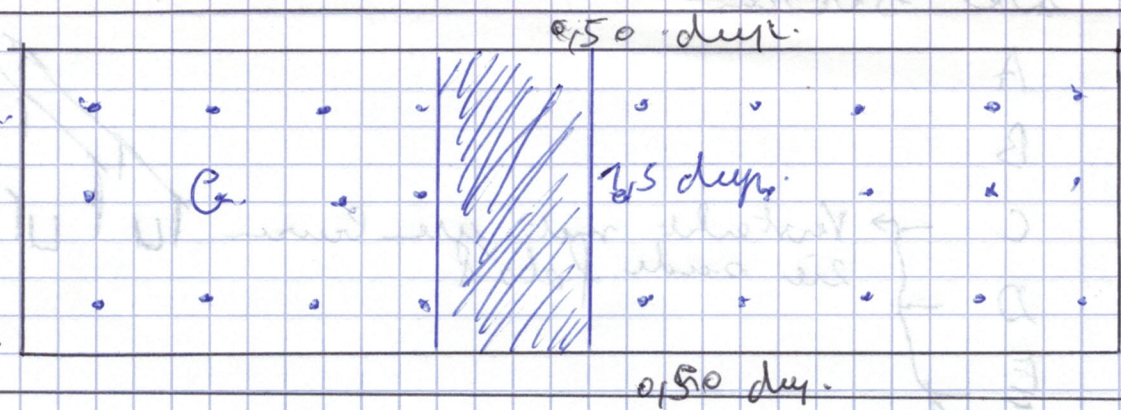

Stookkelders


te verwarmen.
Ruimsig

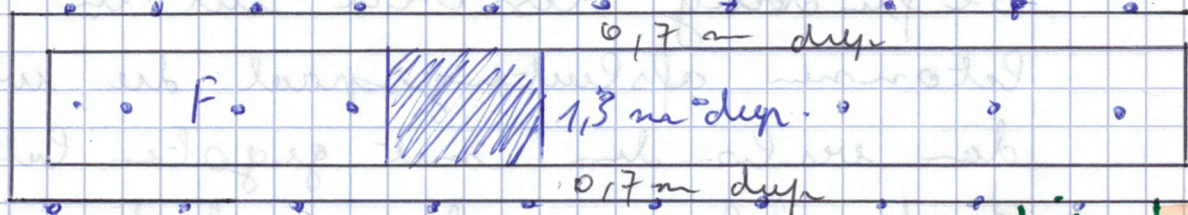

1 m diep


1 m
van

scheiding

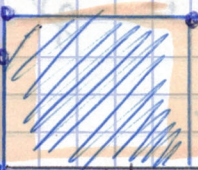

3 m diep

E

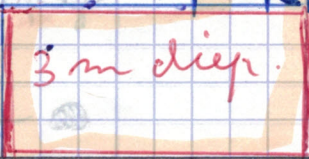

3 m diep

80 diep

0,70 diep

0,70 diep

0,7

0,7

0,7



0,7

A

B

C

D

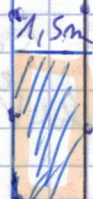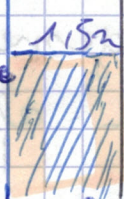

3 m diep

1

De serren

A

B

C

D

E

F

G


Versterkt met ijzer buizen
zie oude foto's

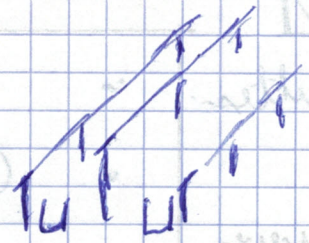


Werd gebouwd door mijn vader
en grootvader.

De fundering bestond uit een
betonnen afsluitingspaal die werd
dan verbonden met gegoten beton.

Op de afsluitingspaal werd dan een koper
geplaatst en daarop de houten glaslaten.

→ steunpalen op het plan

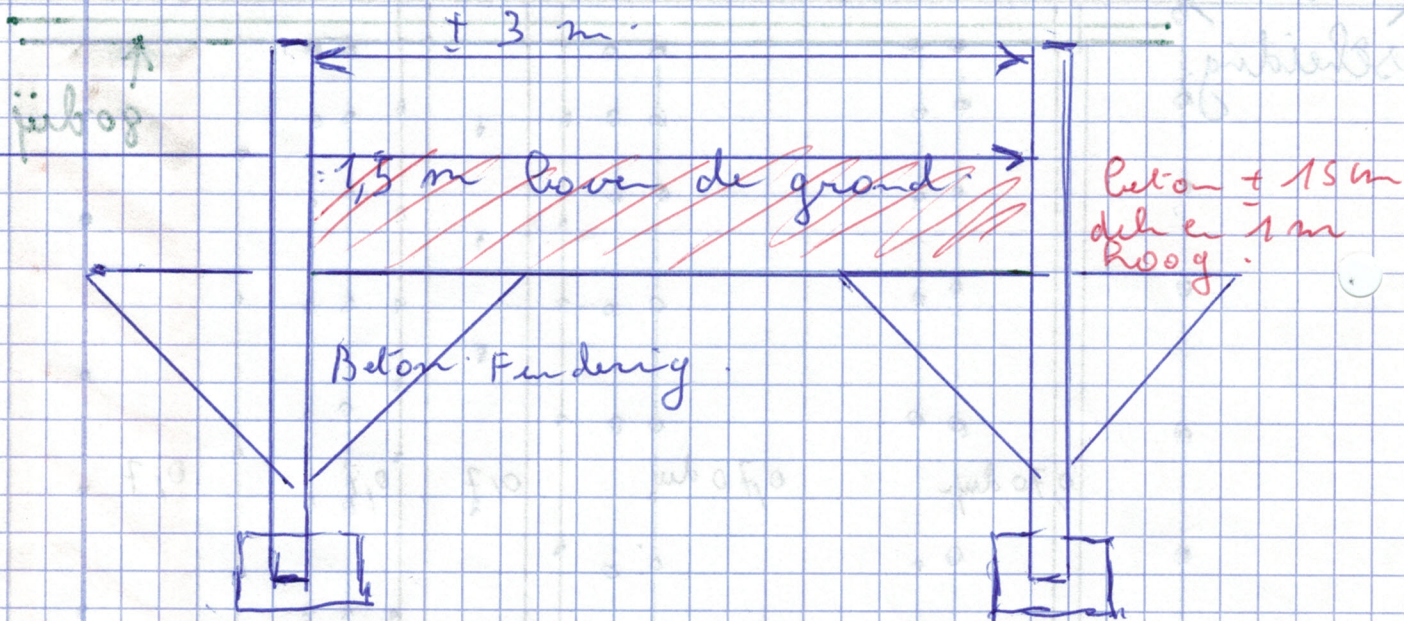

De gangpaden werden uitgegraven en met de
grond werden de houten tabletten opgevuld.
en de tabletten werden gemetst of koper
gemaakt met gegoten beton afgewerkt.


G was een dubbele bakserre die was
omgeven door een betonnen fundering.
 $\pm 1m$ waarvan 50 cm in de grond en 50 cm
de liggers were gesteund door metalen buizen
met betonnen fundering van 50 cm diep

Blok 1 werd afgebroken ± 40 jaar geleden
en vervuurd door 1 grote serre in 2 delen
of de betonnen fundering heb ik toen
verruddert en in het totaal 17 vrachtwagens
met 16 Ton beton afgevoerd.

In de nieuwe serren was ook grondver-
warming geplaatst op $\pm 50 - 60$ cm diep
ongeveer 3 km HPDE Verwarmings buis.


Verschillen de waterputten zijn momenteel nog
zichthaar en ook de stook kelder en schuur
Serre B, C, D en E die zijn ^{orange} ~~rood~~ plus 
omgeven.

Bij het vernieuwen van de serre is er ook
een grotere regenwater opslag put aangelegd.
Welke ook nu nog aan de weg is
De nieuwe fundering is $\pm 1,2m$ diep

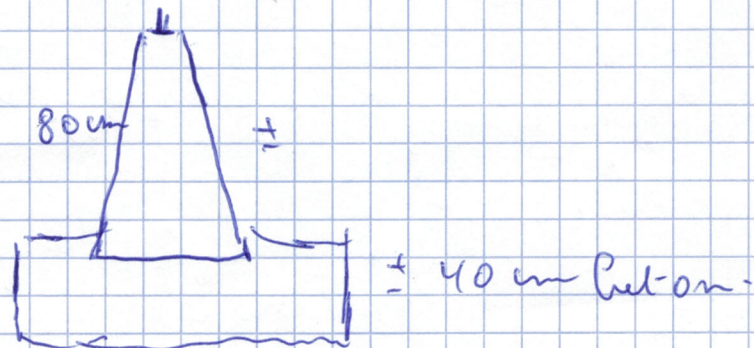

Blok 2.

zijn. Vast waren tussen wat betelend.
alle 3 m een paal op een betonmussel
van 60 of 70 cm diep en ook deze.
serre werden uitgerust met grondverwarming
± 50 diep. ± ook 3,5 km HPDE Buis.

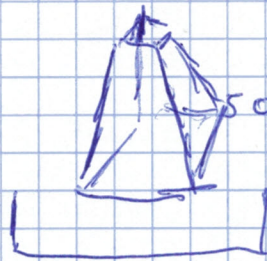

afgeknotte piramide

20 beton.

Serre 2 a.

47 Palen.

Totaal. 127 Palen.

Serre 2 b


80 Palen.

Serre 2 b was ook nog een stookbelde + 1m
diep. **3 x 6 m**.

rond de serre beton platen van 30 of 40 cm

Blok 3

de maten op het plan zijn de diepten van de waterputten of stookplaatsen.

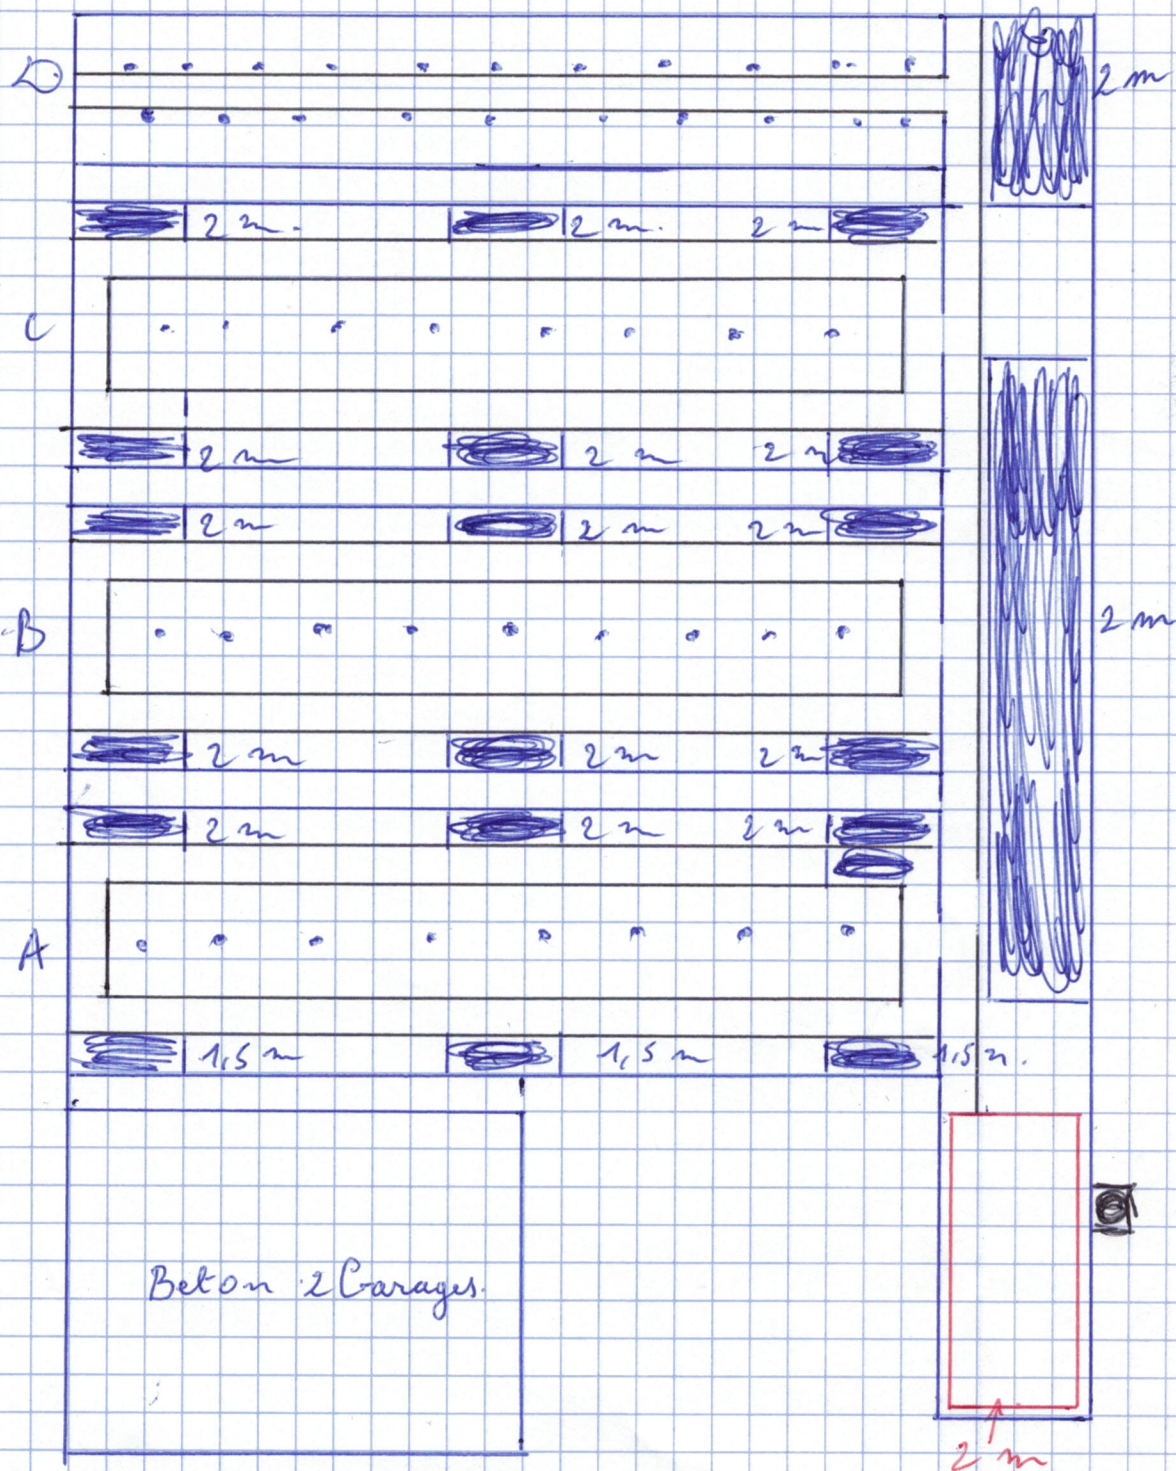

• Beton fundering palen serveren ± 70 diep

Loop paden uitgegraven en met betonnen platen van 40 cm afgewerkt.

Blok 3

Het waren serren zoals in het Koninklijk.
paleis van Laken. de serren stonden op een
gegoten Beton van 15 m breed en 70 diep
A, B, C

Serre D was klein en de beton-was 1,20 m hoog.
15 Breed.

In het midden stonden steunpalen met een
betonnen fundering van ± 70 cm en 50 $\varnothing$


In serre D waren 2 Tohbeten met fundering 50 diep

Er waren veel waterputten aanwezig daar er
in die tijd er nog geen waterpompen waren.
(betonbore)


Block 4.

Pomphus.

A

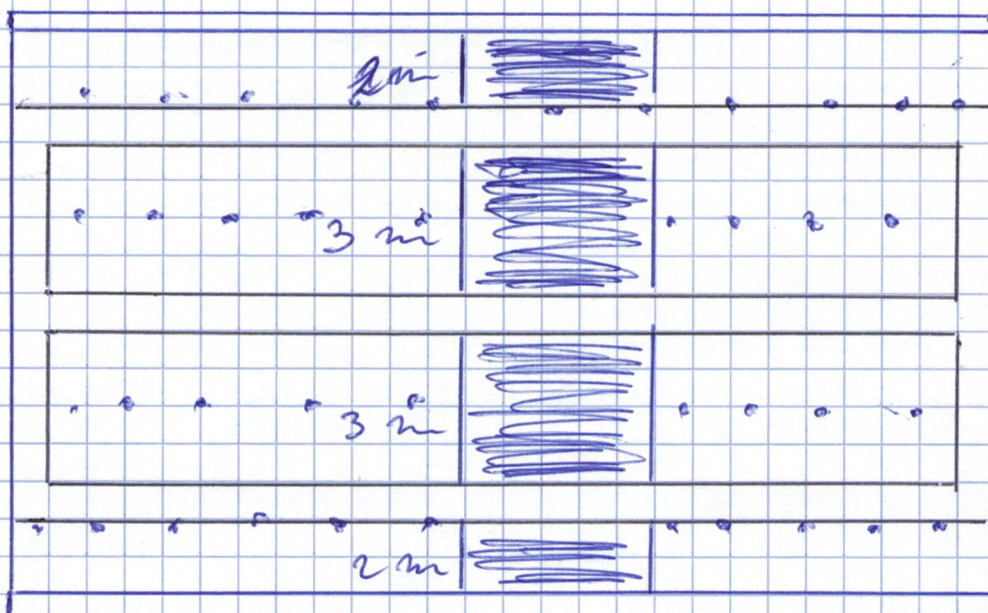

B

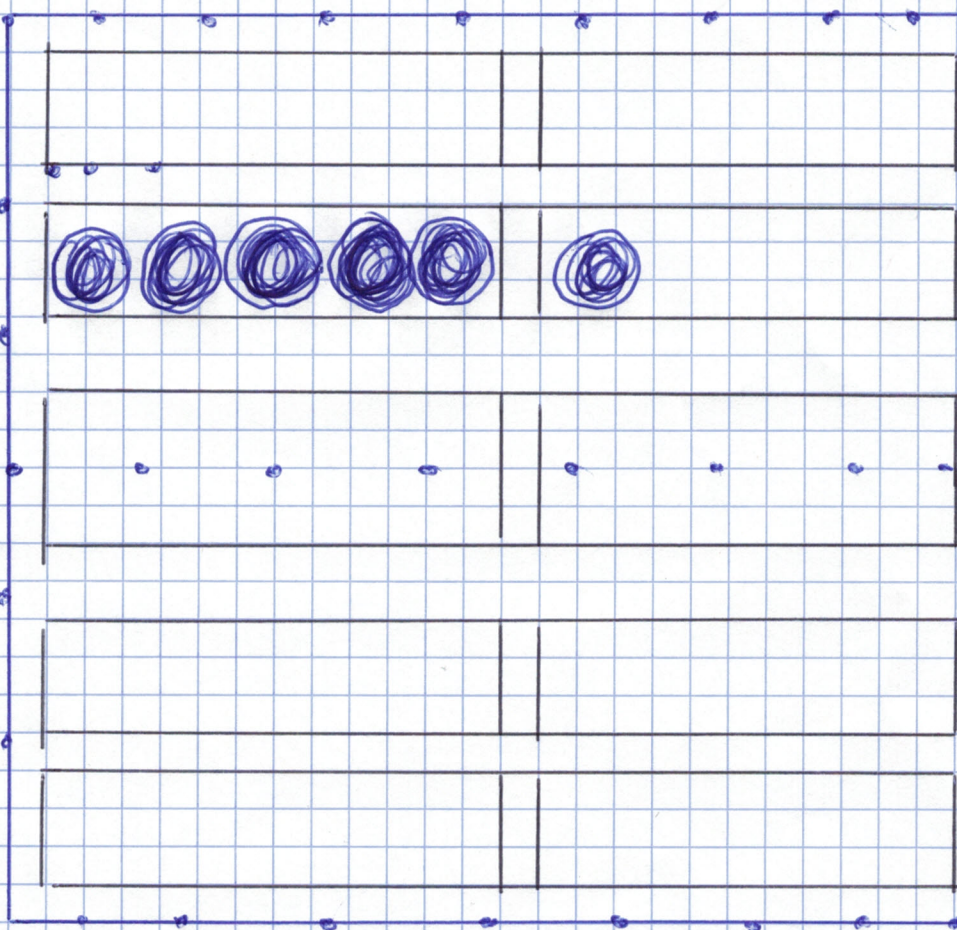

Blok 4.

- A 1 zelfgeboorde serra met 4 waterputten.
zijflank afsluitingsmuur beton en nog
dal goot naast voor wateropvang.
11 Rijen met steunpalen en fundering 70 cm
diep $\varnothing$ 50

Betonnen ~~was~~ looppaden tabletten betonnen
platen van 40 cm - en dus ook uitgegraven.

- B Malda serra met 6 m overbrugging.
Tabletten met betonnen platen fundering.
serra afgeknotte piramide met $\pm$ 70 cm met
20 cm beton zoals de vulo kassen. en beton
platen als fundering voor de gevels.


In deze serra zijn 6 regu putten geplaatst van
3000 l per uur dan nog 2 m opgevoerd

Blok 5.

In 1966 van Steenlool overgegaan op
stookolie (mazout)

Ketelhuis van blok 3 afgebroken en een
nieuw geplaatst.

fundering betonpalen + 1m diep of
fundering - yzer 

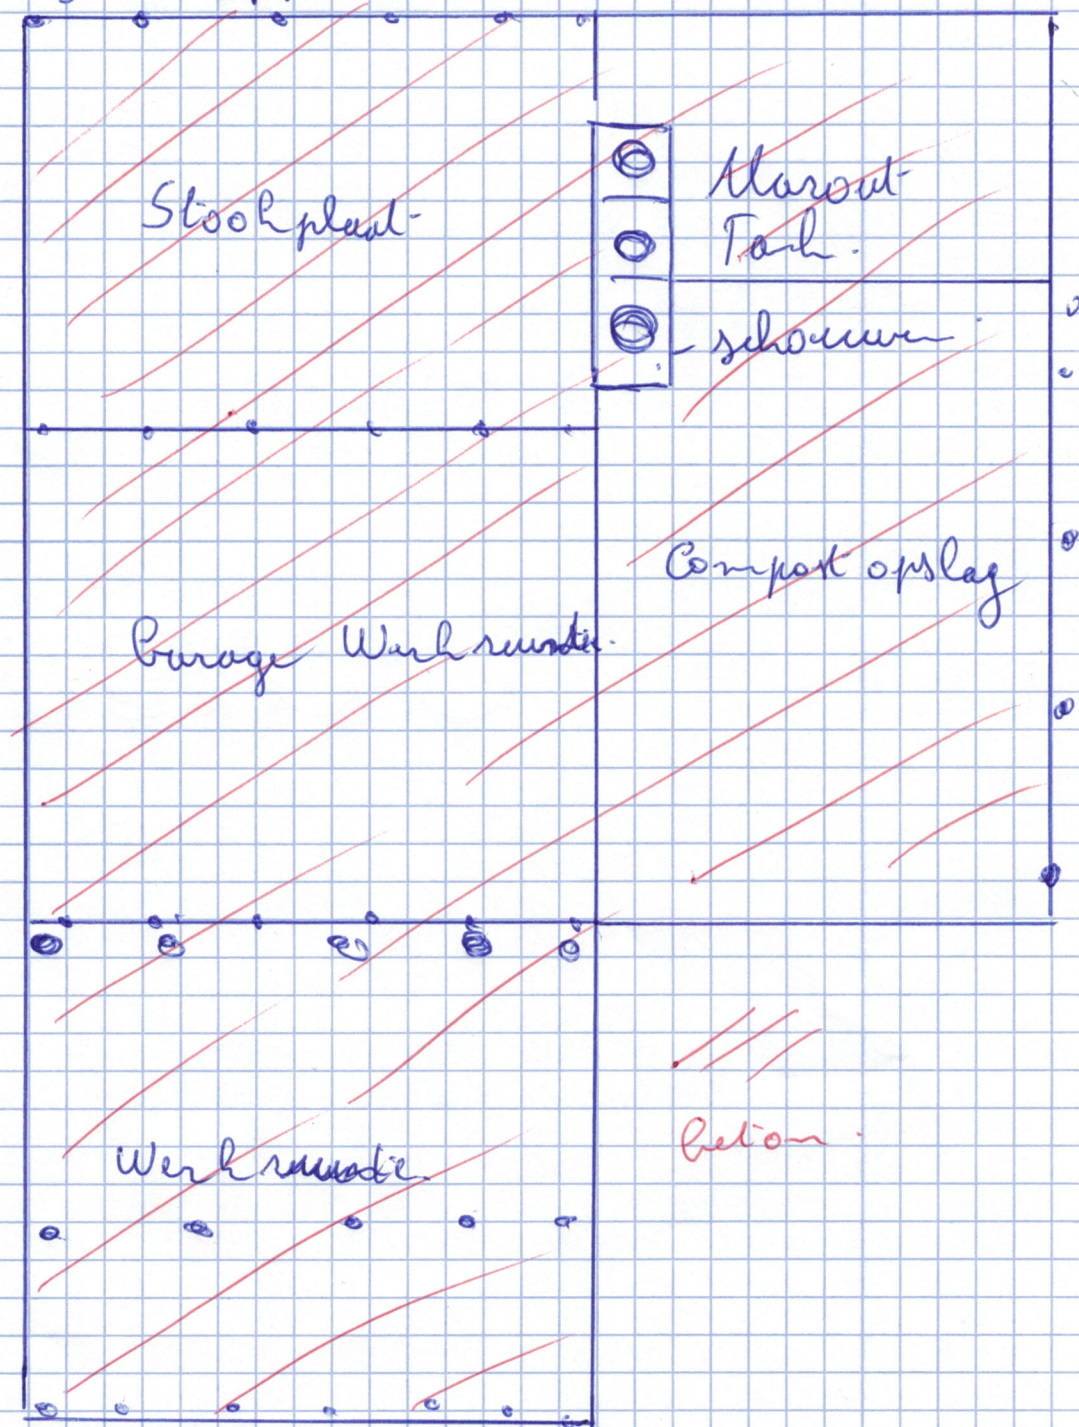

Bij de opruiming blok 2-3-4-5.

zijn er 25 Opleggers beton afgevoerd en
25 opleggers grond met stenen, voor de
ziften en $\pm$ 40 Ton oud ijzer.

De sanering is door mezelf uitgevoerd
met de hulp van mijn toenmalige werkgever
ook de waterputten zijn volledig verrijdeld
en het glas afgevoerd.

Opmerking:

Tabletten met beton platen alle 2 m en

$\pm$ 100 cm van $\pm$ 80 cm - 100 cm die in de
grond was geslagen. en dan beton tegen.







