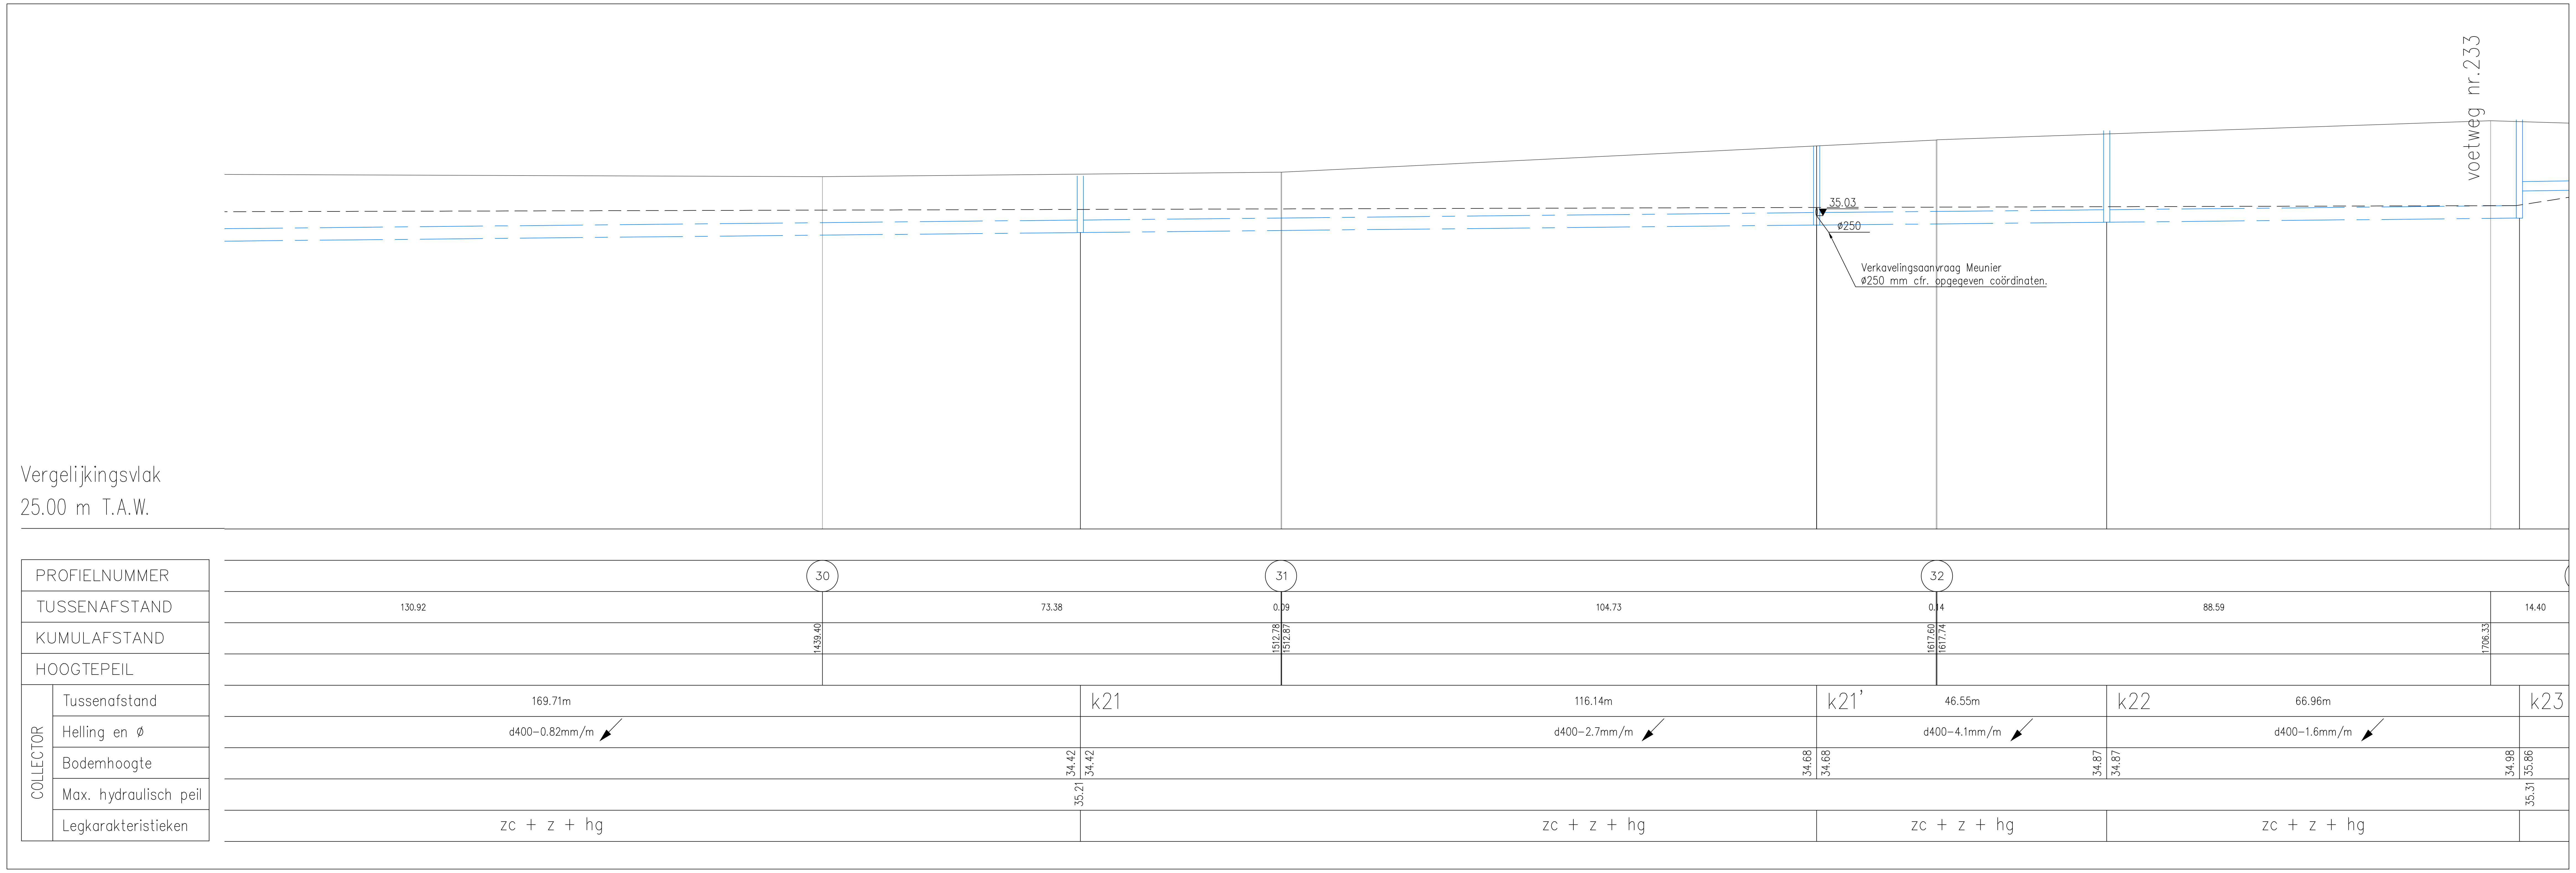

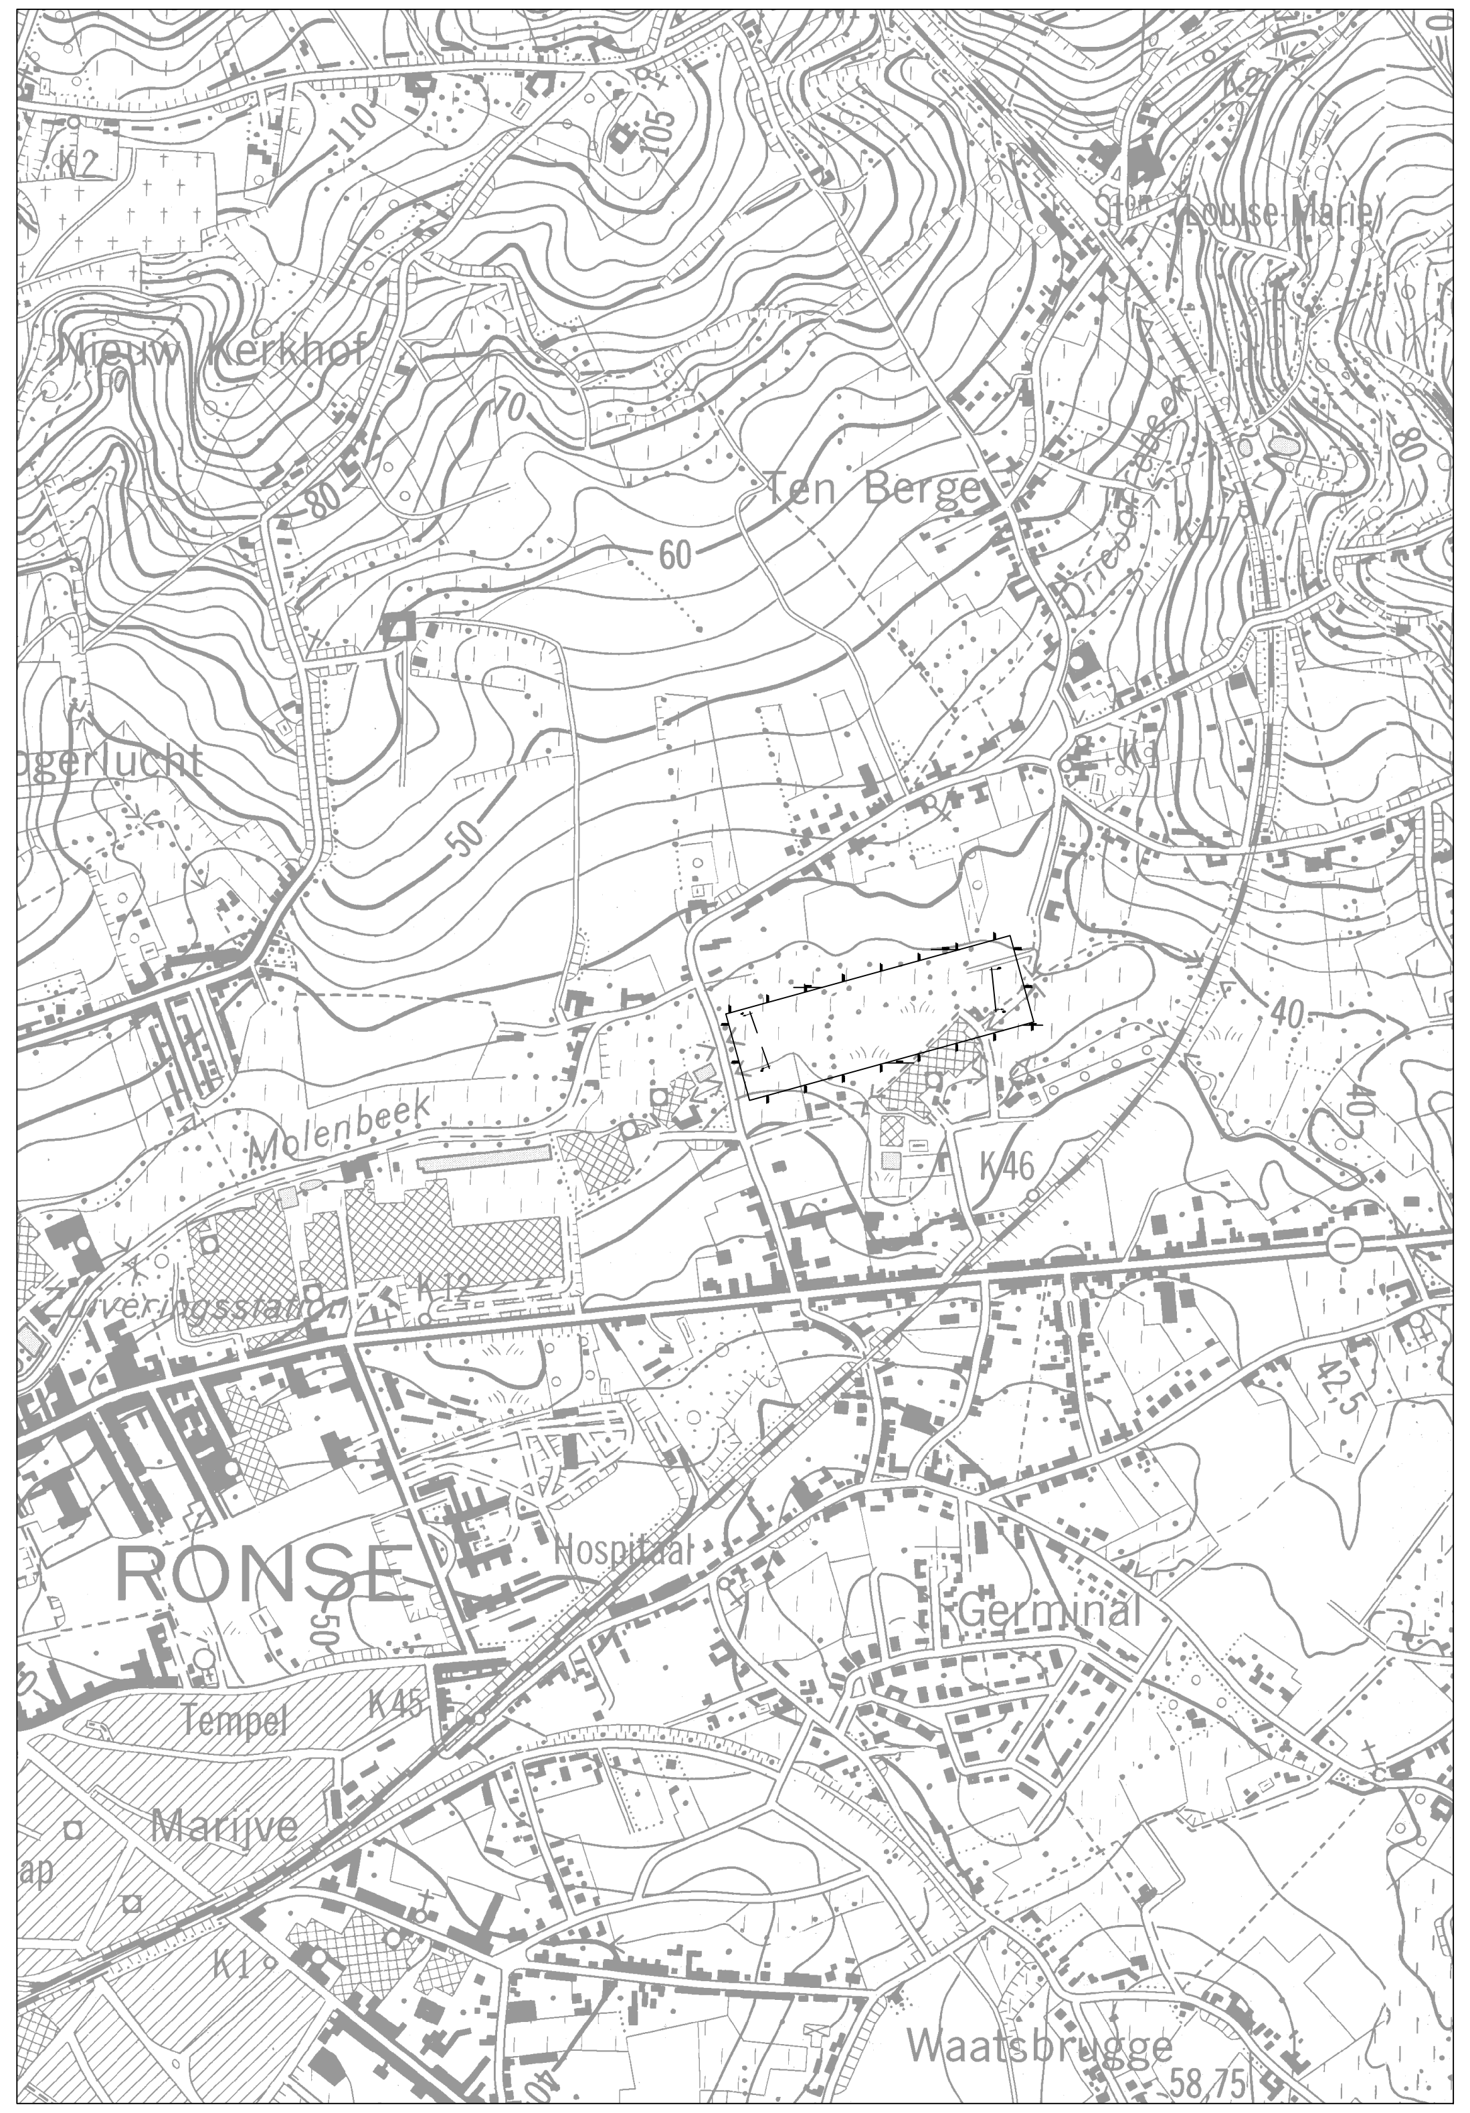

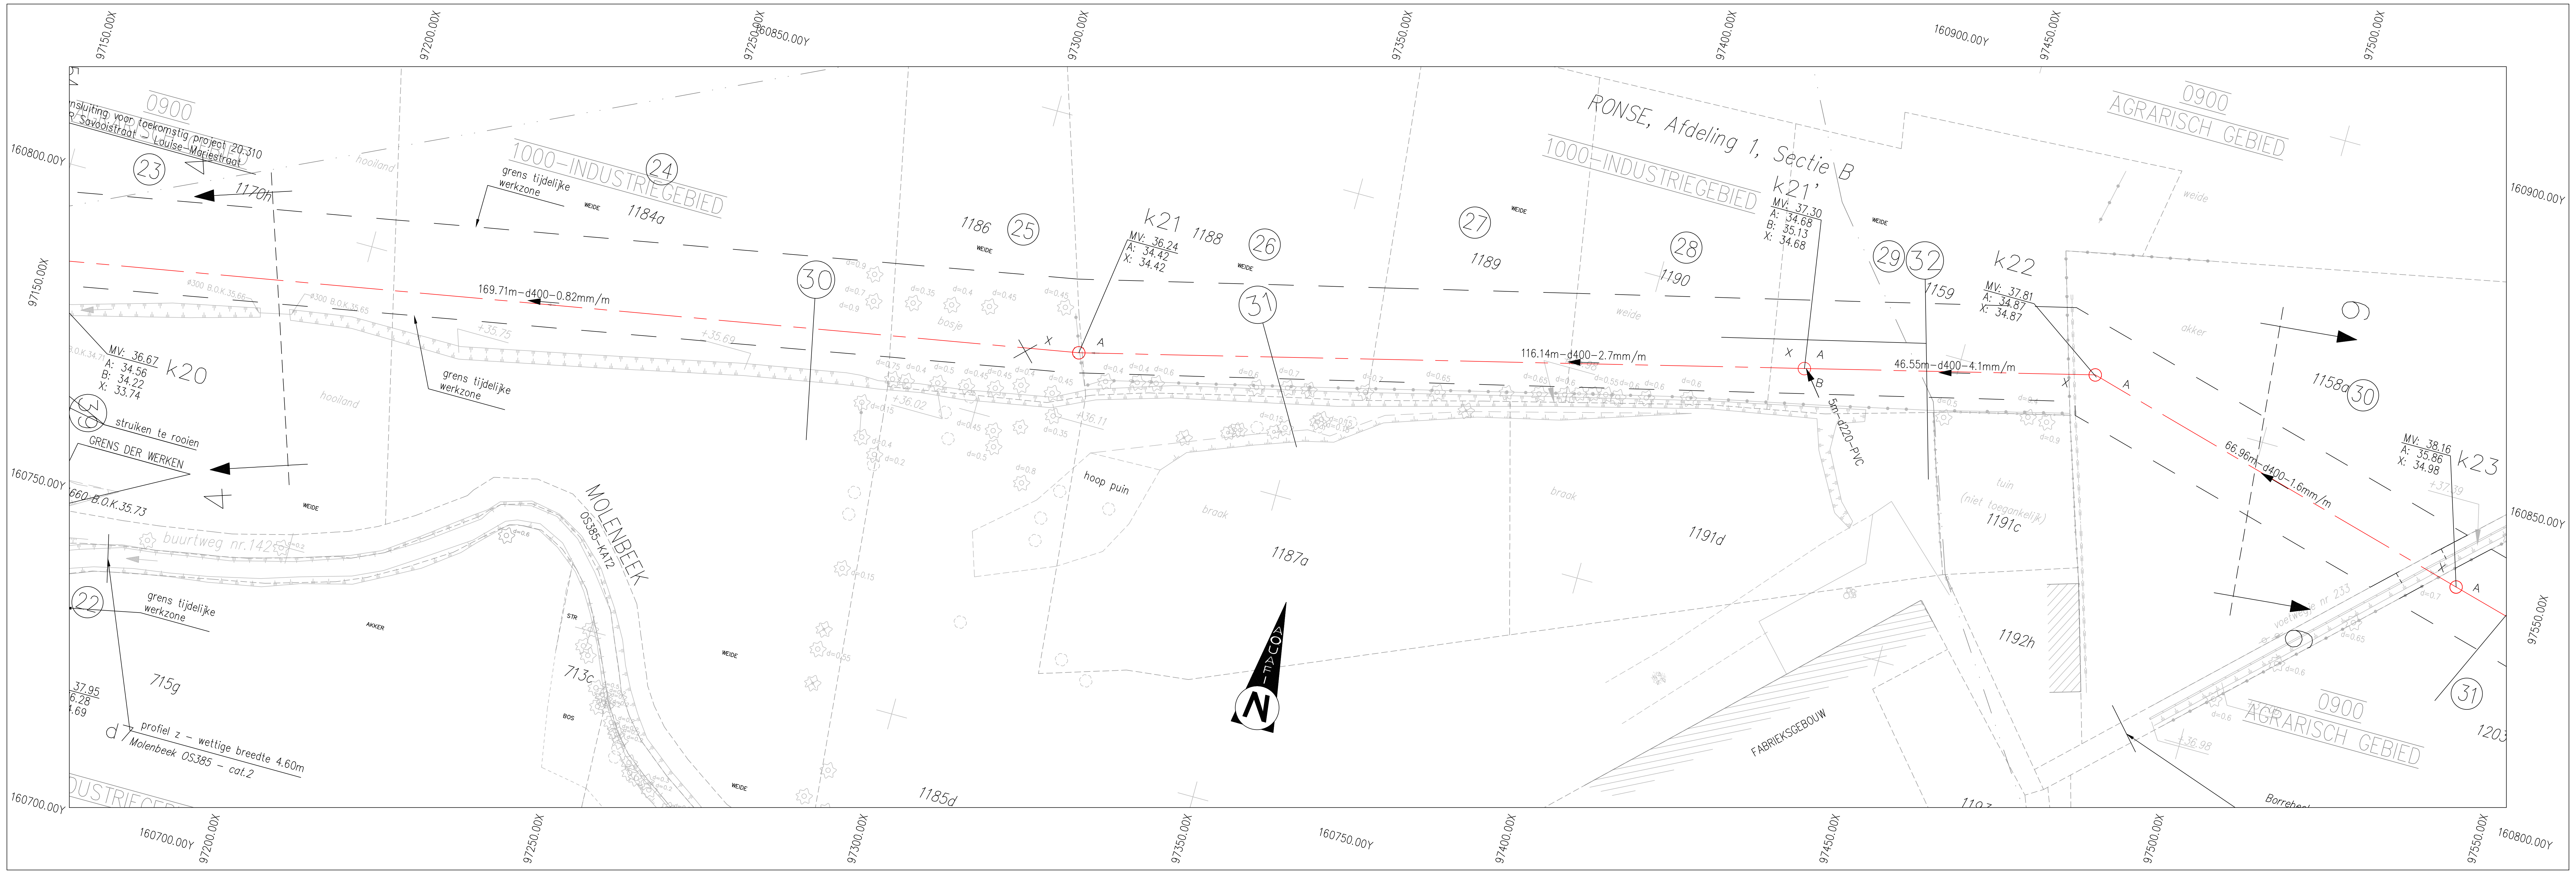

Nr	Datum	Historiek
1	16-02-2016	AS-BUILT

Aquafin

Dijkstraat 8
2630 Aartselaar
Tel. 03 450 45 11
Fax 03 458 30 20

Provincie : OOST–VLAANDEREN
Stad/Gemeente : STAD RONSE

Projectnummer : 95452H
Projectnaam : COLLECTOR MOLENBEEK fase2 HERNOMEN PROJECT

Nummer :
95452H/1/04
–4–3.5/14

Titel : AS–BUILT–PLANNEN RIOLERINGS– EN COLLECTORWERKEN

Savooistraat – Drieborrebeek

NV Aquafin
Gezien en
goedgekeurd

Directeur infrastructuur
ing. D. De Waele

Studiebureau
SWECO
Vestiging Gent
Elfjulistraat 43
B-9000 Gent
T +32 9 241 59 20
F +32 9 241 59 30
www.grontmij.be

Operational manager
ir. Björn Pirson

Teamleider infrastructuur
ing. Kristof Van Parys

Aannemer

Stad/Gemeente

Schaal:
1/500

Opp.:
0.62m2

Dossier nr.
184389

P:\184389\G\60_Asbuilt\Asbuiltopmeting deel\184389_60_I_G_RIO_01.dwg - RIO (20160614.1113)